PARTICOLARE 2.4
AREA GRUPPI ELETTROGENI - POZZETTO DI CAMPIONAMENTO (PC4) E CAMERETTA CADITOIA ACQUE METEORICHE
PIANTA

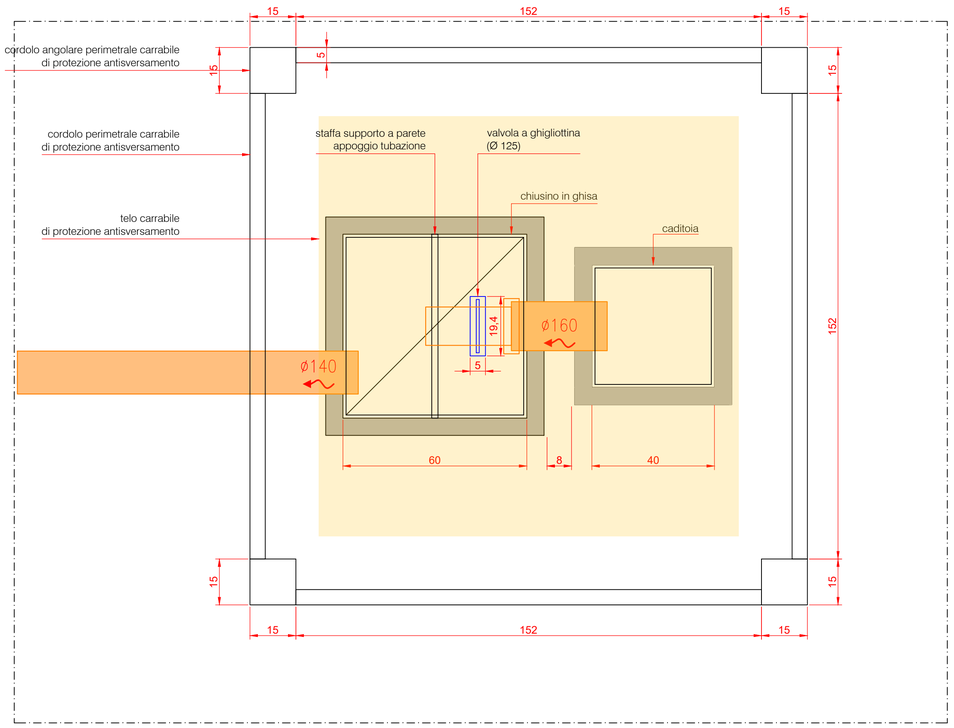

PARTICOLARE 2.4
AREA GRUPPI ELETTROGENI - POZZETTO DI CAMPIONAMENTO (PC4) E CAMERETTA CADITOIA ACQUE METEORICHE
SEZIONE

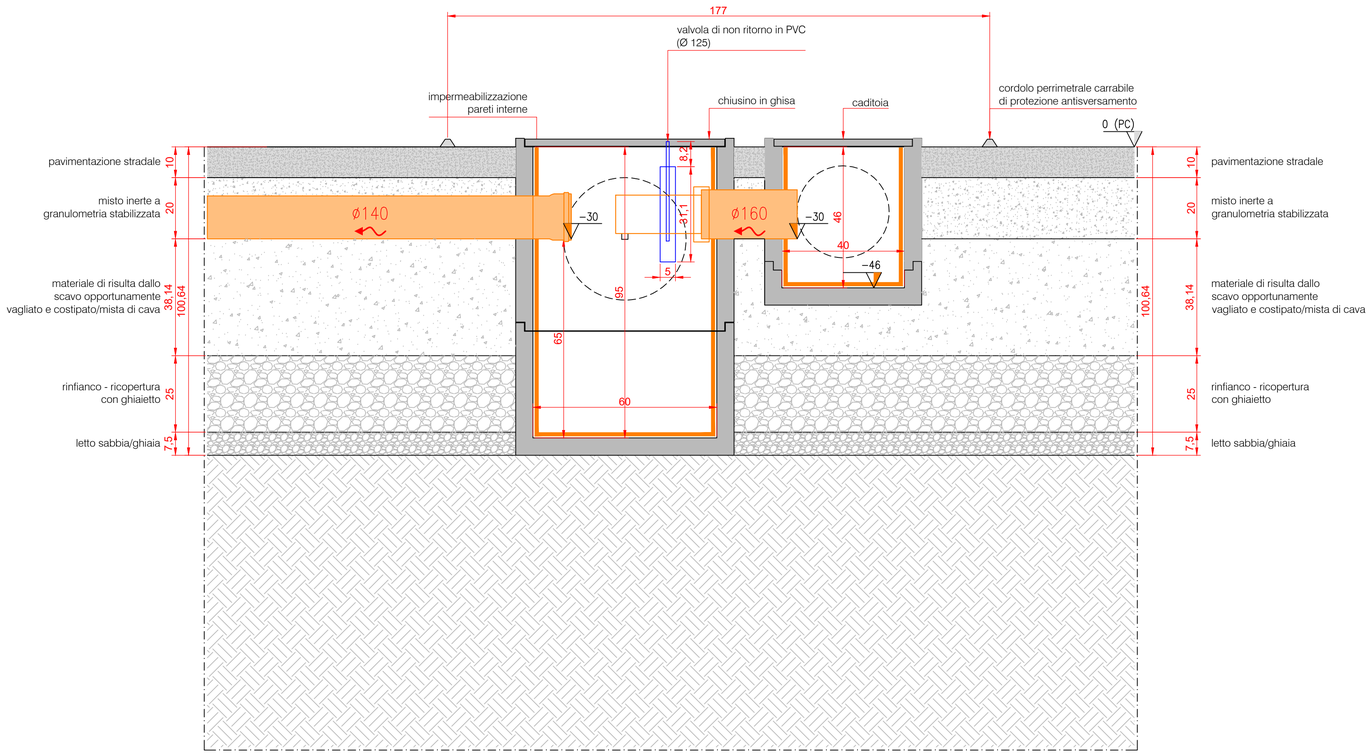

SCALA 1:100 – 1 cm = 1 m

0 1 2 5 m

0 1 2 5 cm

Committente Noovle S.p.A. Sede Legale: via Gaetano Negri, 1 - 20123 Milano	Disegn. SA Control. GB
Progettazione [redacted]	Approv. LE Sc. plot. 1:1
Oggetto CENTRALE DI ROZZANO COMUNE DI ROZZANO (MI), VIALE TOSCANA 3-5	Rev. 0 Data 02/2024
Titolo RETE ACQUE PROGETTO DI ADEGUAMENTO AS BUILT - PARTICOLARI	Tav. 2.4
Ns. Rif. 02608075_rozzano_viale toscana 3-5_AB_T02.1-6_SDP_particolari.dwg	Scala 1:100